


SCHEMAT TECHNOLOGICZNY OBIEGU UZDATNIANIA WODY - SUW 1

Basen sportowy 25,0 x 21,0 m

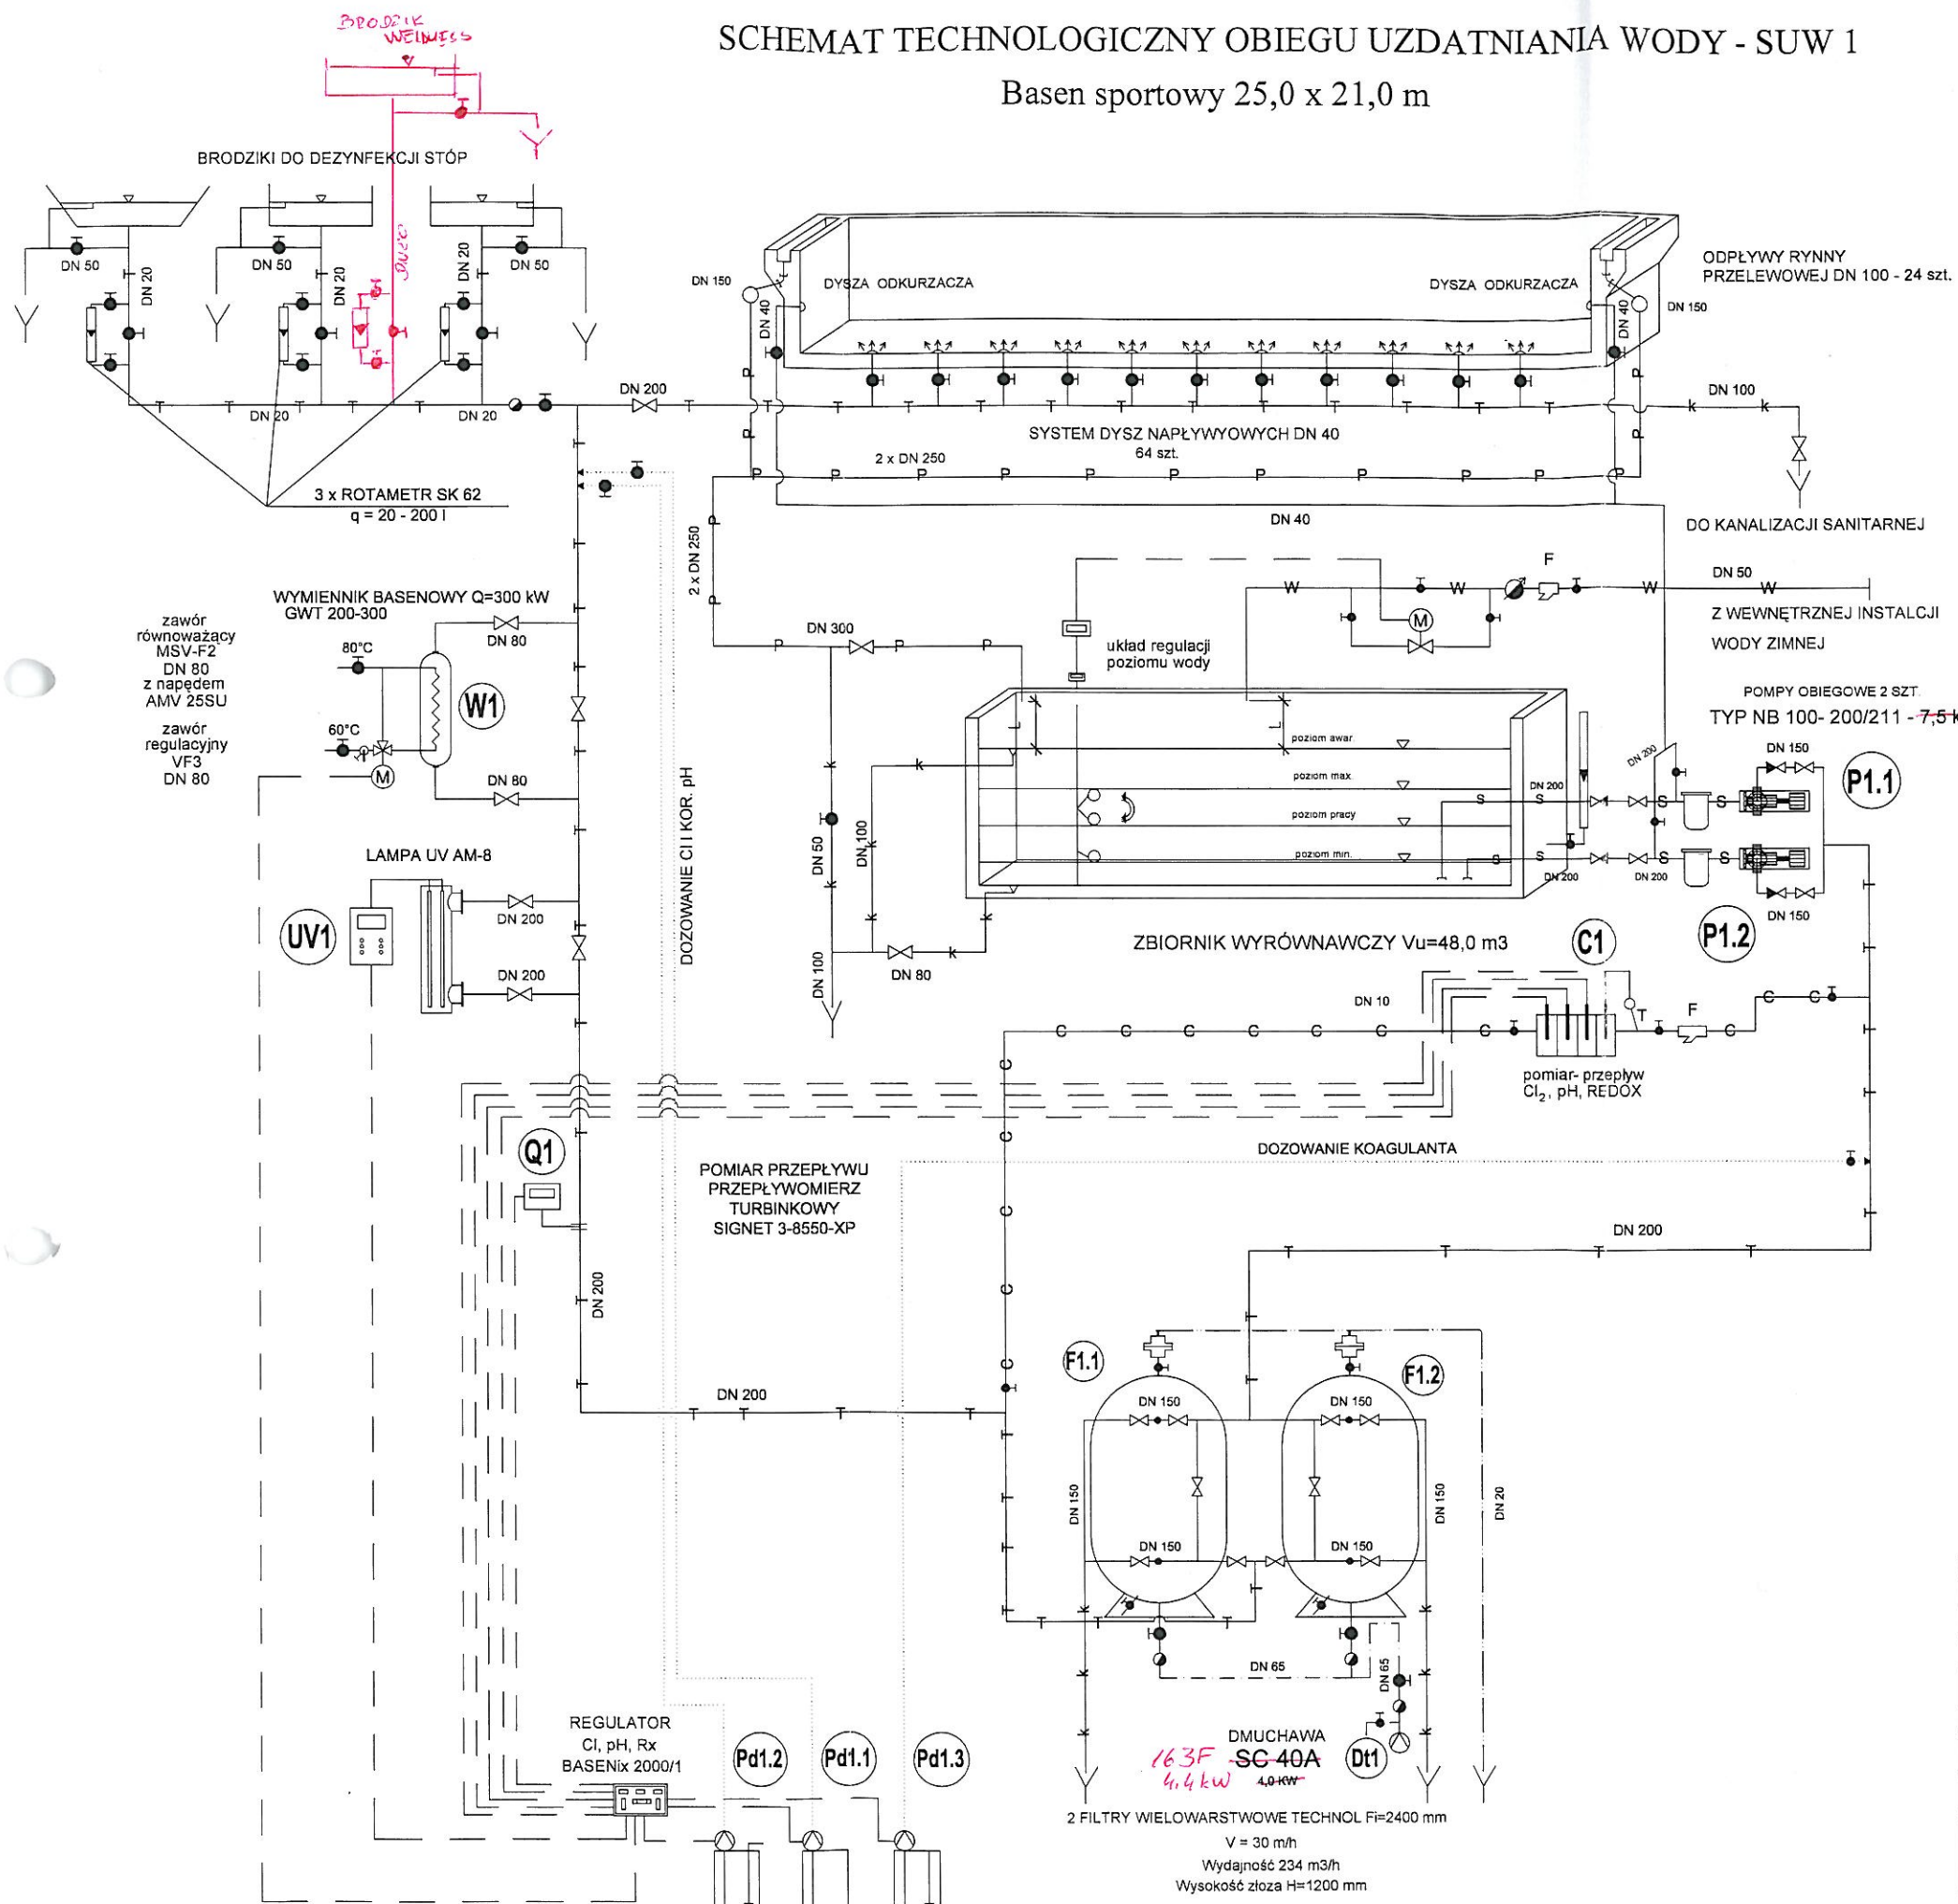

OZNACZENIA RUROCIĄGÓW:

- rurociągi ssawne pomp obiegowych
- rurociągi tłoczne pomp obiegowych
- rurociągi przelewowe
- rurociągi pwoody do i z celi pomiarowej
- rurociągi konalizacji technologicznej
- rurociągi sprężonego powietrza
- rurociągi odpowietrzenia filtrów
- rurociągi wody technologicznej
- przerwa powietrzna
- przewody dozujące
- przewody sterujące A.K.P. i A.
- filtr siatkowy
- pomiar temperatury

*Wykazam zgodę na powyższe zmiany
zmiany słownie uieistotne odstępswo
od projektu budowlanego i są
wynikiem wycofania z produkcji
projektowanych urządzeń*

**DOKUMENTACJA
POWYKONAWCZA**

		"MWM" Sp. z o.o. GLIWICE Biuro Projektów ul. Grotgiera 35, 44-100 Gliwice tel/fax 032 279 05 48 e-mail: mwm@hostingpro.pl	
Inwestycja (nazwa i adres) BUDOWA KRYTEJ PŁYWALNI PRZY UL. ZAMKOWEJ W RACIBORZU		Inwestor (nazwa i adres) MIASTO RACIBÓRZ UL. BATOREGO 6, RACIBÓRZ	
Tytuł projektu TECHNOLOGIA UZDATNIANIA WODY BASENOWEJ			
Tytuł rysunku SCHEMAT TECH. UZDAT. WODY BASENU SPORTOWEGO			
Oznaczenie projektu N: zleceniarz K: Stadium B: branża Nr kolejny Arkusz Zmiana KT-091 PW UW 2 XX		Data 05.2009	Skala ---
mgr inż. WITOLD FRANKO upr. nr 179/2001		mgr inż. JANUSZ LATTA	mgr inż. MARIA STARAK upr. nr 60/78
Autor/Projektant		Opracował	Sprawdzący
WŁAŚCIECIELEM PRAW DO NINIEJSZEGO RYSUNKU JEST PRZEDSIĘBIORSTWO "MWM" Sp. z o.o. w Gliwicach PUBLIKOWANIE, POWIELANIE I WPROWADZANIE ZMIAN BEZ PISEMNEJ ZGODY JEST ZABRONIONE			