


SCHEMAT TECHNOLOGICZNY  
POŁĄCZONY OBIEG WANIEŃ HYDROMASAŻOWYCH - SUW4  
(HALA BASENOWA)

Lp.	Data zmiany	Symbol zmiany [KZZ] /rysunek zastępujący (zmieniający)	Potwierdzenie dok. zmiany
-----	-------------	---	------------------------------

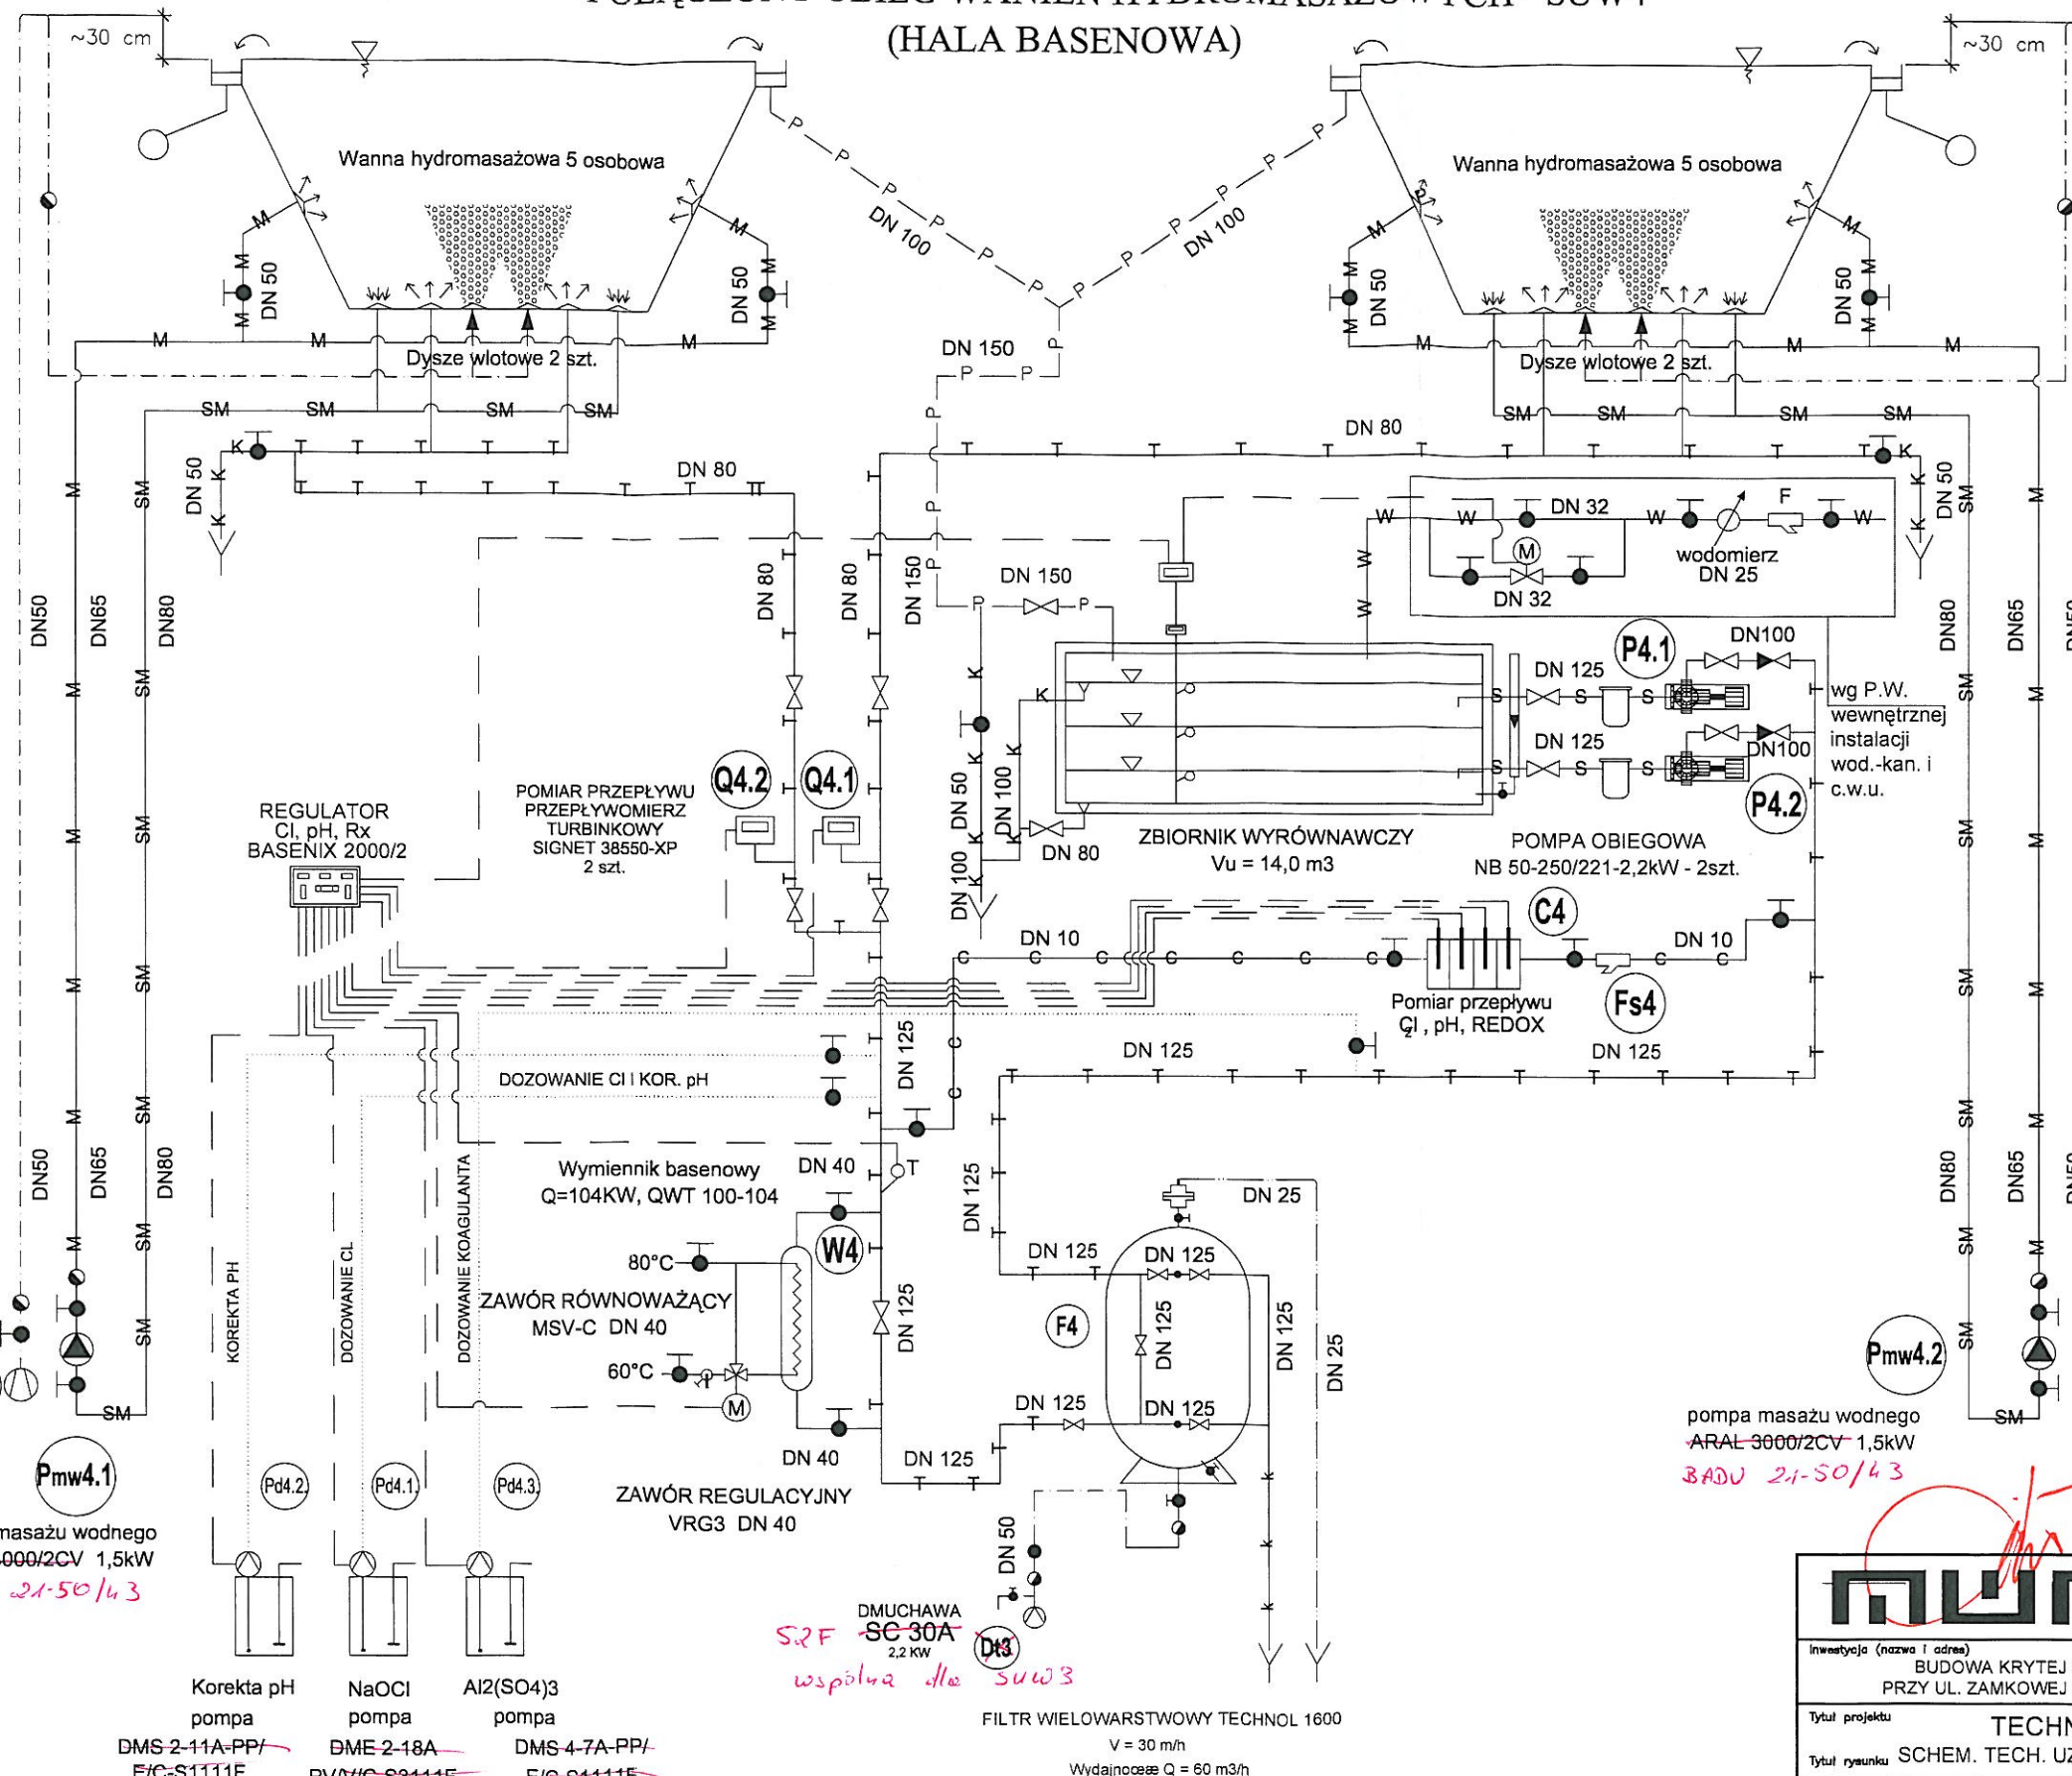

OZNACZENIA RUROCIĄGÓW:

- s - s - rurociągi ssawne pomp obiegowych
- T - T - rurociągi tłoczne pomp obiegowych
- P - P - rurociągi przelewowe
- k - k - rurociągi kanalizacji technologicznej
- SM - SM - rurociągi ssawne pompy masażu
- M - M - rurociągi tłoczne pompy masażu
- e - e - rurociągi pwyody do i z celi pomiarowej
- - - - rurociągi sprężonego powietrza
- - - - rurociągi odpowietrzenia filtrów
- W - W - rurociągi wody technologicznej
- - - - przewody dozujące
- - - - przewody A.K.P. i A.
- L - przerwa powietrzna min. 30 cm
- Fs - filtr siatkowy
- T - pomiar temperatury

dmuchawa  
do kąpieli  
perelkowych  
SC 20A, 1,1 kW  
w zestawie  
z wanną  
V=150 m3/h

DOKUMENTACJA  
POWYKONAWCZA

Inwestycja (nazwa i adres) BUDOWA KRYTEJ PŁYWAŁNI PRZY UL. ZAMKOWEJ W RACIBORZU		Inwestor (nazwa i adres) MIASTO RACIBÓRZ UL. BATOREGO 8, RACIBÓRZ	
Tytuł projektu TECHNOLOGIA UZDATNIANIA WODY BASENOWEJ			
Tytuł rysunku SCHEM. TECH. UZDAT. WODY POŁĄCZ. UKŁADU WANIEŃ HYDROM. - HALA BASENOWA			
Oznaczenie projektu KT-091 PW UW	Kolejny nr rysunku 5 XX	Data 05.2009	Skala ---
mgr inż. WITOLD FRANKO upr. nr 179/2001	mgr inż. JANUSZ LATTA	mgr inż. MARIA STARK upr. nr 60/78	
Autor/Projektant		Opracował	Sprawdzący
WŁAŚCIELEŃ PRAW DO NINIEJSZEGO RYSUNKU JEST PRZEDSIĘBIORSTWO "MWM" Sp. z o.o. w Gliwicach PUBLIKOWANIE, POWIELANIE I WPROWADZANIE ZMIAN BEZ PISEMNEJ ZGODY JEST ZABRONIONE			

Wyrażam zgodę na powyższe zmiany.  
Zmiany stanowią nieistotne odstępstwo  
od PB i są wynikiem wycofania  
z projektu projektowanych uwaga