


Opawskie 93/3

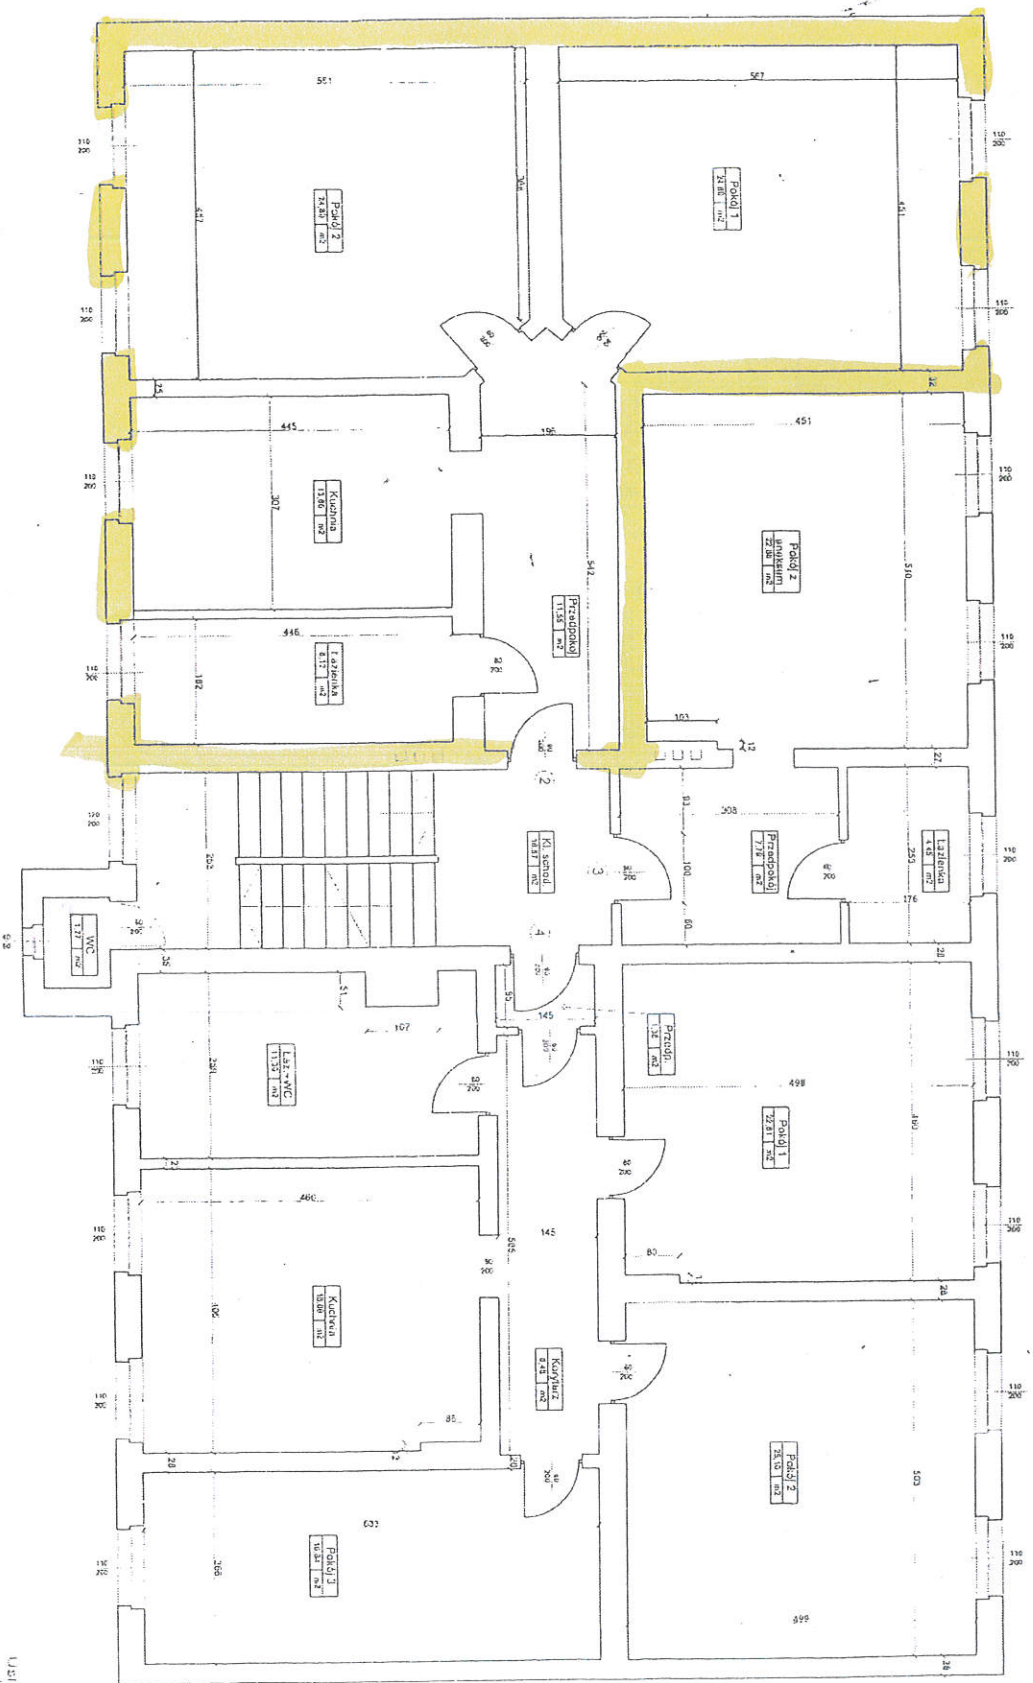

Lokal mieszkalny nr 2	
Przedpokój	11,55 m ²
Pokój 1	24,80 m ²
Pokój 2	24,59 m ²
Kuchnia	10,66 m ²
Łazienka	8,12 m ²
SUMA	80,02 m²

Lokal mieszkalny nr 3	
Przedpokój	7,10 m ²
Łazienka	4,45 m ²
Pokój z aneksem	22,40 m ²
SUMA	35,17 m²

Lokal mieszkalny nr 4	
Przedpokój	1,38 m ²
Korytarz	3,48 m ²
Pokój 1	22,81 m ²
Pokój 2	25,10 m ²
Pokój 3	16,84 m ²
Łazienka	11,10 m ²
Kuchnia	15,65 m ²
SUMA	104,66 m²

Części wspólna	
Ki. schodowa	16,67 m ²
WC	1,27 m ²
SUMA	17,94 m²

Potwierdzam aktualność szkicu
 08-05-2021
 (data, podpis pracownika MZB)

INSPEKTOR ds. technicznych
 Jerzy Bogacz

Przebudowa lokali wraz z wyposażeniem w łazienki
 przy ul. Opawskiej 93 w Raciborzu - Inwentaryzacja
 powykonawcza

Temat: Rzut I piętra - Inwentaryzacja powykonawcza
 Lokalizacja: ul. Opawska 93, 47 - 400 Raciborz
 Skala: 1:75
 Kwiecień 2021

ZAŁĄCZNIK NR 1