


SCHEMAT TECHNOLOGICZNY UZDATNIANIA WODY
OBIEG WANNY HYDROMASAŻOWEJ - SUW 5
(ODNOWA BIOLOGICZNA)
SPA

Lp.	Data zmiany	Symbol zmiany [KZZ] /rysunek zastępujący (zmieniający)	Potwierdzenie dok. zmiany
-----	-------------	---	------------------------------

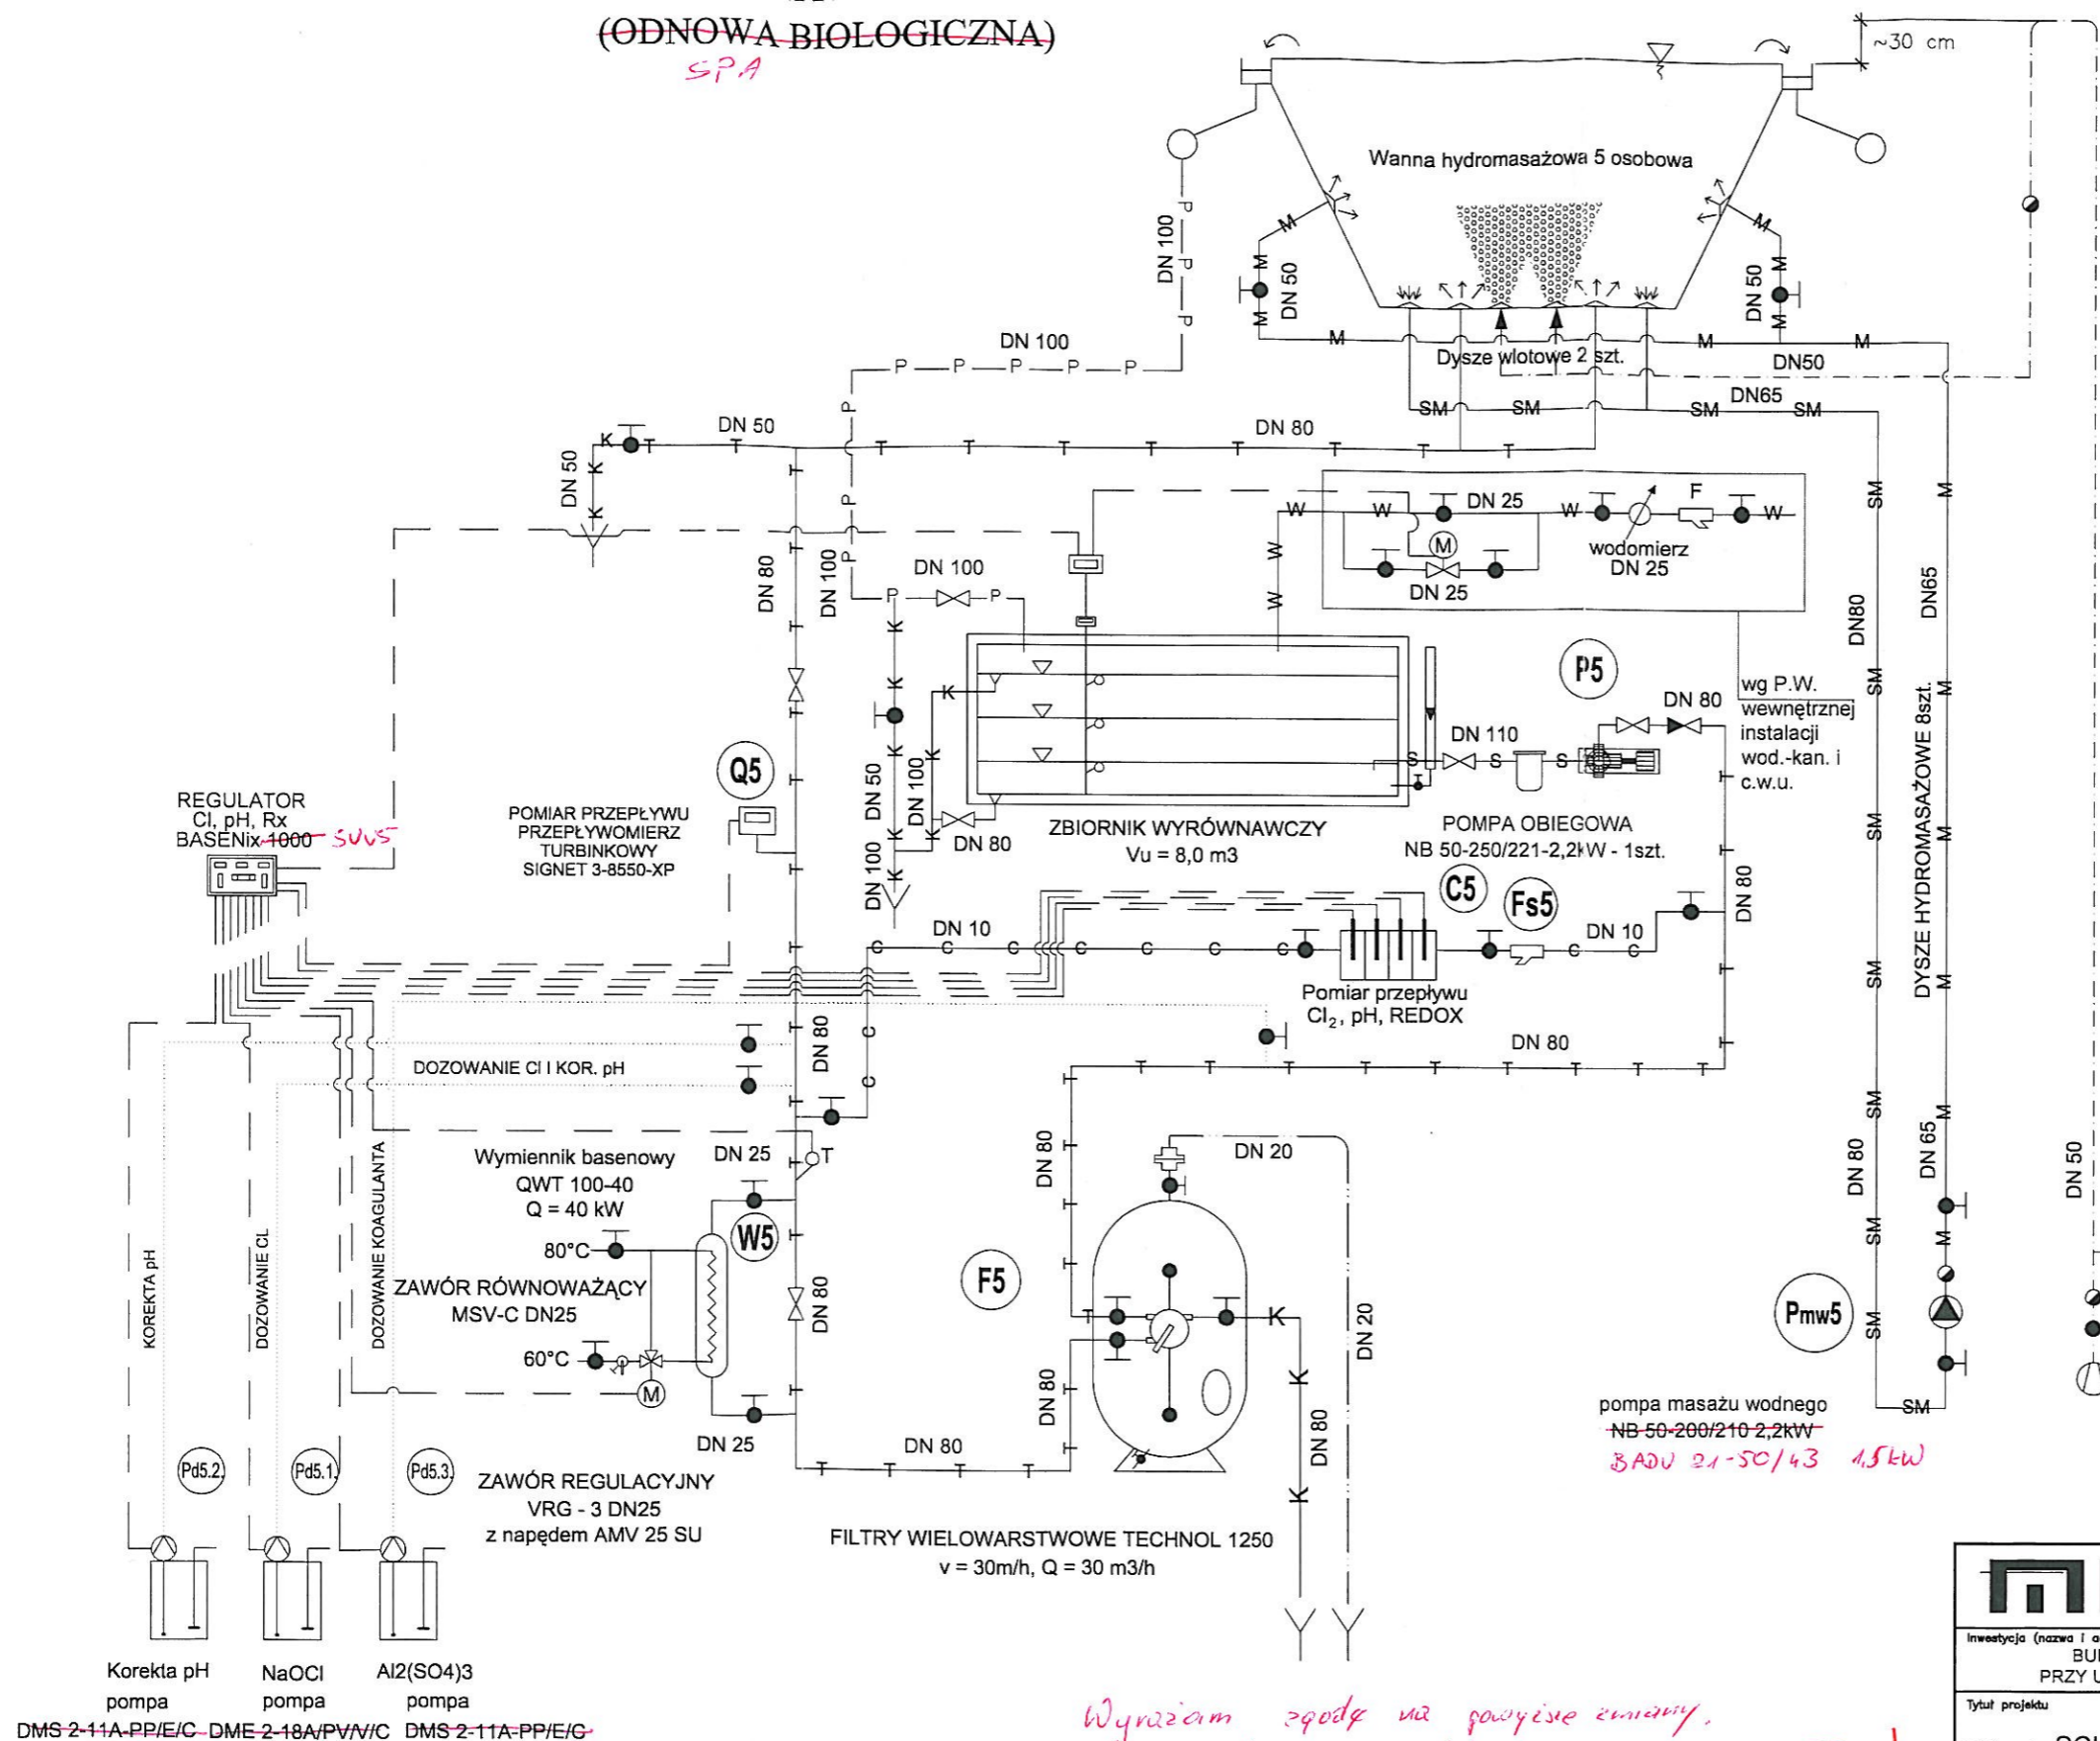

OZNACZENIA RUROCIĄGÓW:

- S - S - rurociągi ssawne pomp obiegowych
- T - T - rurociągi tłoczne pomp obiegowych
- P - P - rurociągi przelewowe
- K - K - rurociągi kanalizacji technologicznej
- SM - SM - rurociągi ssawne pompy masażu
- M - M - rurociągi tłoczne pompy masażu
- C - C - rurociągi pwoody do i z celi pomiarowej
- - - - rurociągi odpowietrzenia filtrów
- W - W - rurociągi wody technologicznej
- - - - przewody dozujące
- - - - przewody A.K.P. i A.
- L - przerwa powietrzna min. 30 cm
- Fs - filtr siatkowy
- T - pomiar temperatury

dmuchawa
do kąpiei
perełkowych
SC 20C 1,1 kW
w zestawie
z wanną
V=150 m3/h

DOKUMENTACJA
POWYKONAWCZA

DMS 2-11A-PP/E/C DMS 2-18A/PV/V/C DMS 2-11A-PP/E/C
DSC 6-10 PP/V DSC 6-10 PV/V/C DDE 6-10 P-PP/E

Wyrażam zgodę na powyższe zmiany.
Zmiany stanowią istotne odstępstwo
od PB i są wynikiem wycofania
z produkcji projektowanych urządzeń.

mwm		"MWM" Sp. z o.o. GLIWICE Biuro Projektów ul. Grottera 35, 44-100 Gliwice tel/fax 032 279 05 48 e-mail: mwm@hostingpro.pl	
Inwestycja (nazwa i adres) BUDOWA KRYTEJ PŁYWAŁNI PRZY UL. ZAMKOWEJ W RACIBORZU		Inwestor (nazwa i adres) MIASTO RACIBÓRZ UL. BATOREGO 6, RACIBÓRZ	
Tytuł projektu TECHNOLOGIA UZDATNIANIA WODY BASENOWEJ			
Tytuł rysunku SCHEM. TECH. UZDAT. WODY DLA WANNY HYDROM. - ODNOWA			
Oznaczenie projektu Nr zleceniarz KT-091	Oznaczenie projektu Siadum PW	Oznaczenie projektu Branża UW	Oznaczenie projektu Kolejny nr rysunku 6 XX
mgr inż. WITOLD FRANKIE upr. nr 179/2001		mgr inż. JANUSZ LATTA	
mgr inż. MARIA STARAK upr. nr 60/78			
Autor/Projektant		Opracował	
WŁAŚCIELEM PRAW DO NINIEJSZEGO RYSUNKU JEST PRZEDSIĘBIORSTWO "MWM" Sp. z o.o. w Gliwicach PUBLIKOWANIE, POWIELANIE I WPROWADZANIE ZMIAN BEZ PISEMNEJ ZGODY JEST ZABRONIONE		Sprawdzający	